


|                   |                |       |
|-------------------|----------------|-------|
| RELATIONSHANDLING | 2020-08-11     | HR    |
| BET               | ANDRINGS AVSER | DATUM |
|                   |                | SGW   |

RELATIONSHANDLING



STORA BERGSTOMTEN  
ARENDA 13:3

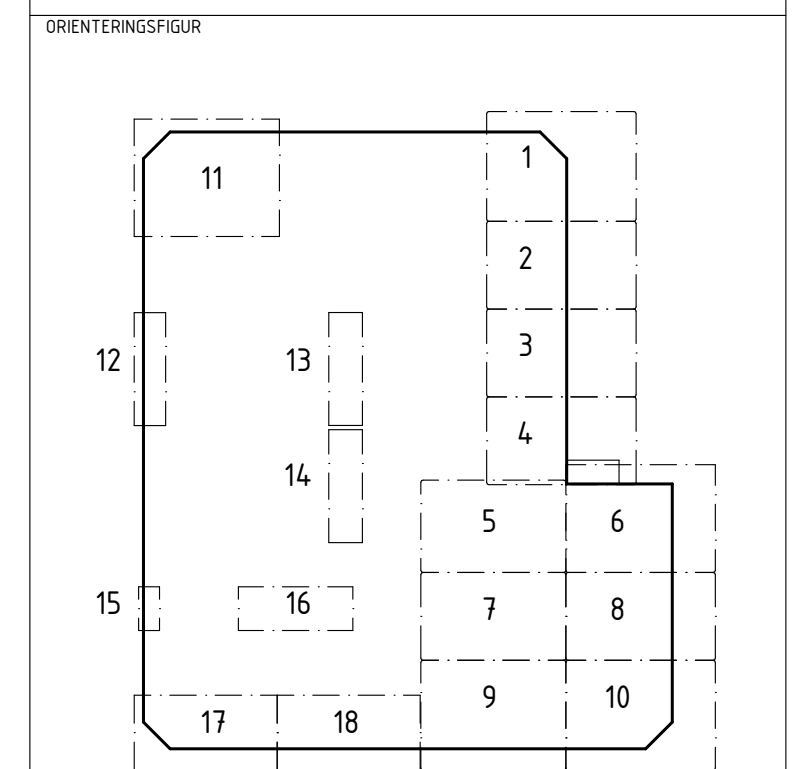

|           |                      |                 |             |
|-----------|----------------------|-----------------|-------------|
| A         | INOBI                |                 |             |
| K         | NCC TEKNIK           |                 |             |
| E         | BA ELTEKNIK          |                 |             |
| V         | ANDERSSON & HULTMARK |                 |             |
| VS        | ANDERSSON & HULTMARK |                 |             |
| UPPROG NR | 0554-01              | RITAD/KONSTR AV | HR          |
| DATUM     | 2019-10-18           | ANSVARIG        | H. ROHTLA   |
|           |                      | HANDLÄGGARE     | T. WENNBERG |

PLAN 1, ÖVERSIKT

|          |            |     |
|----------|------------|-----|
| SKALA    | NUMMER     | BET |
| A1 1:300 | A-40-1-100 |     |