
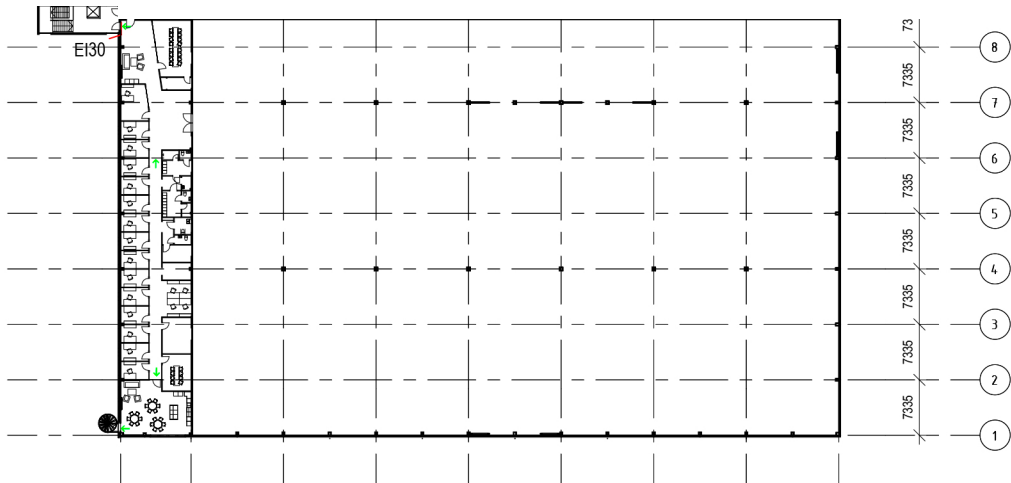


2019-09-24 11:09:39 C:\Users\ronny\Documents\BR09-013 - Ht08 R18 Ronny@jkaab-arkitektur.se.rvt

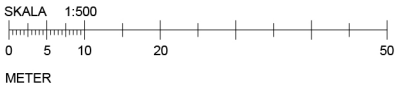

A		RELATIONSHANDLING	2019-09-25	RoLi
BET	REVIDERING	AVSER	DATUM	SIGN

BYGGHANDLING

BYGGNAD 2

BYGGNAD 1

MULTIHYRESGÄSTLAGER

CATENA

UPPDRAG NR	RITAD AV	HANDLAGGARE
BR09-013	Matilda Andersson	Ronny Lindgren
DATUM	ANSVARS	
2019-02-22	FREDRIK CARDELL	

DEL AV SUNNANÄ 12:52 - BURLÖV KOMMUN

NYBYGGNAD AV LAGER

PLAN 3 - ÖVERSIKT

SKALA	NUMMER	BET
A1 1:500	A-40-1-1300	A
A3 1:1000		