
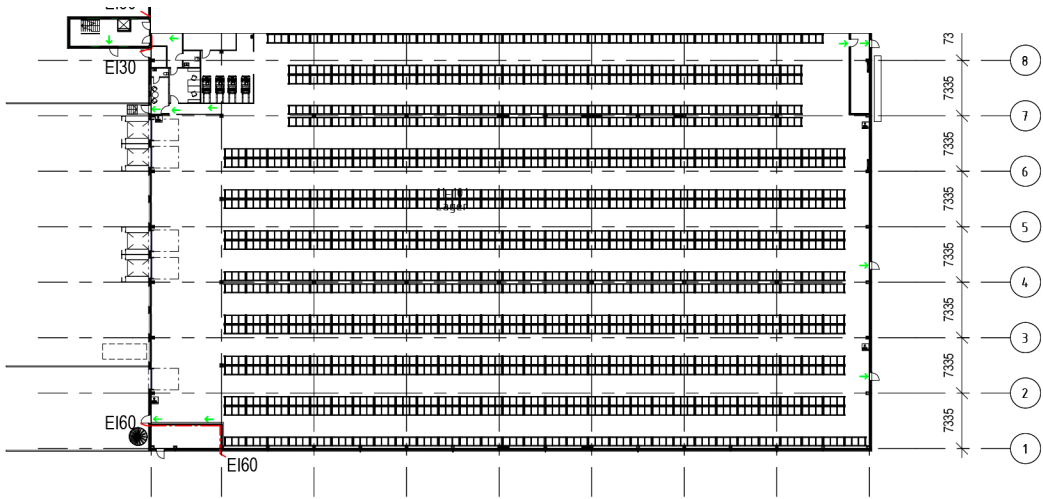


C:\Users\ronny\Documents\BR09-013 - Ht08 R18 Ronny@jkaab-arkitektur.se.rvt
2019-09-24 11:03:33

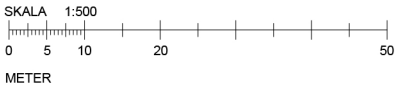

A		RELATIONSHANDLING	2019-09-25	RoLi
BET	REVIDERING	AVSEER	DATUM	SIGN
BYGGHANDLING				
BYGGNAD 2		BYGGNAD 1		
MULTIHYRESGÄSTLAGER				
CATENA				
UPPDRAG NR BR09-013	RITAD AV Catrin Kniberg	HANDLAGGARE Ronny Lindgren		
DATUM 2019-02-22	ANSVARIG FREDRIK CARDELL			
DEL AV SUNNANÄ 12:52 - BURLÖV KOMMUN NYBYGGNAD AV LAGER PLAN 1 - ÖVERSIKT				
SKALA A1 1:500 A3 1:1000	NUMMER A-40-1-1100			BET A