


| | | |
|-------------------|-----------------|-------|
| RELATIONSHANDLING | 2020-08-11 | HR |
| BET | ANDRINGEN AVSER | DATUM |

RELATIONSHANDLING



**STORA BERGSTOMTEN
ARENDA 13:3**

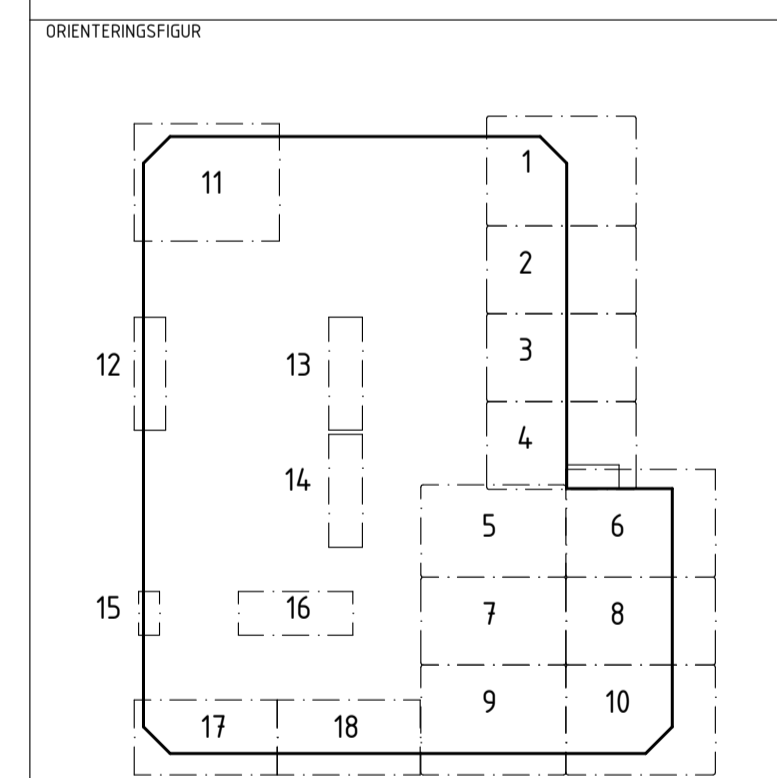

| | | | |
|-----------|----------------------|-----------------|------------|
| A | INOBI | RITAD/KONSTR AV | HANLÄGGARE |
| K | NCC TEKNIK | HR | T. WENBERG |
| E | BA ELTEKNIK | | |
| V | ANDERSSON & HULTMARK | | |
| VS | ANDERSSON & HULTMARK | | |
| UPPROG NR | 0554-01 | ANSVARIG | H. ROHTLA |
| DATUM | 2019-10-18 | | |

PLAN 2, ÖVERSIKT

| | | |
|----------|------------|-----|
| SKALA | NUMMER | BET |
| A1 1:300 | A-40-1-200 | |