
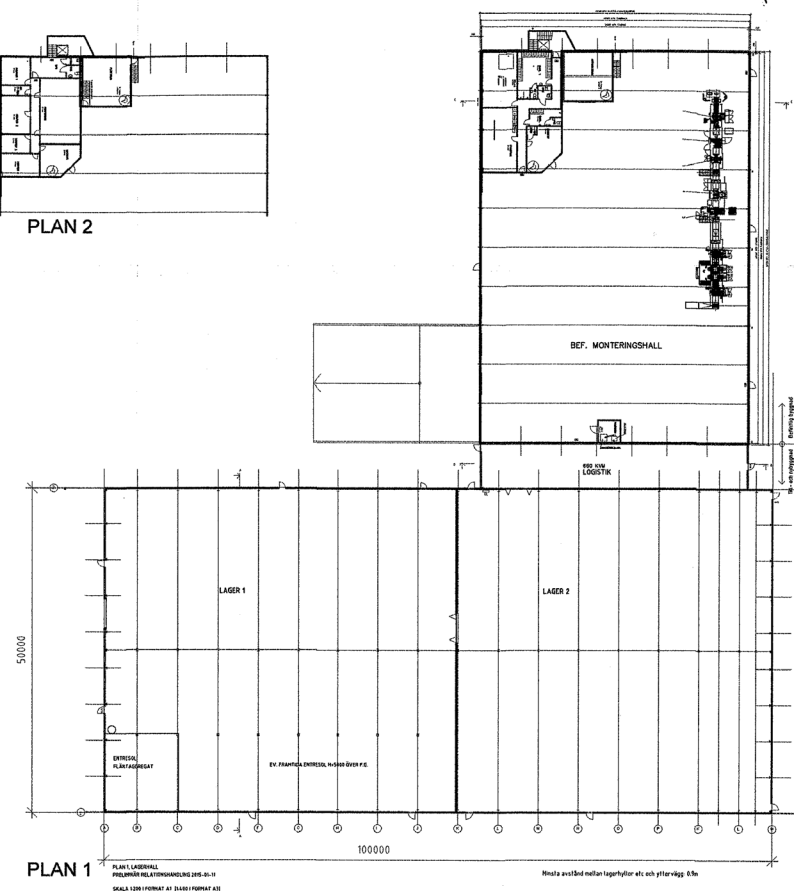
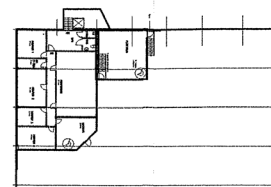
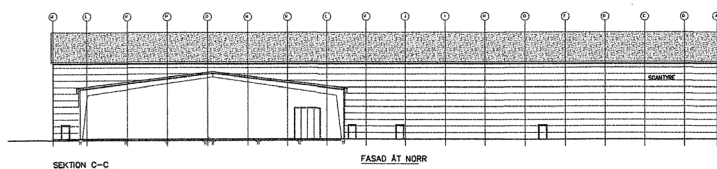
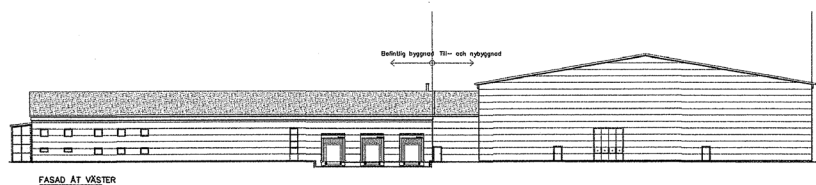
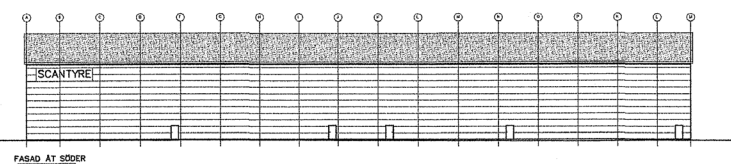
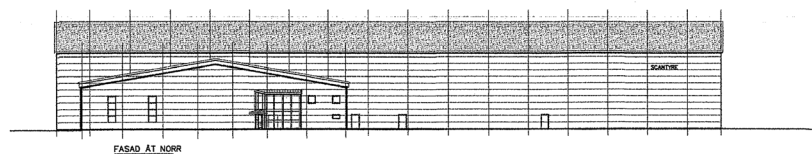


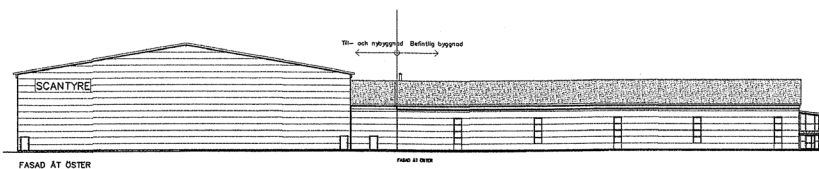



RELATIONSHANDLING 2014-12-10

KUNGÄLVS KOMMUN
Miljö- och byggnadsnämnden

Miljö- och byggnadsnämnden

Ank 2015 -02- 27

Dnr. 204/962

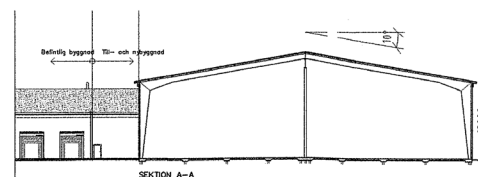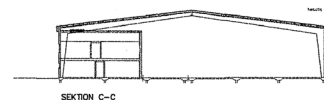

Tillhör Kungälv's miljö- och byggnadsnämnds beslut
2015-03-10 § 7 kap 5 betygar

2015-03-10 § 70205 betygar

3
; tjänster

**BRAESCH-ANDERSEN
ARKITEKTKONTOR**

ARKITEKTKONTOR

Arkitekt SAR Jörgen Braesch-Andersen

Signalgatan 1, 442 70 Kungälv

Tel. 0303-176 50, 0706-238446

arkitekt.jba@gmail.com

MUTTERN 6, m. fl.

KUNGÄLV

INDUSTRIBYGGNAD / LAGER

BYGGHERRE: Scantyre AB

ÖVERSIKT PLAN-FASADER

HANDLAGGARE	RITAD AV	ARBETSNUMMER
J B-A	J B-A	2011-05
SKALA	RITNINGSNUMMER	REG.
A1 1:400 A3 1:800	A20-01	

SKALA A1 1:400

A3 1:800

RITNINGSNUMMER	2.5.2.2
----------------	---------

REG.
